



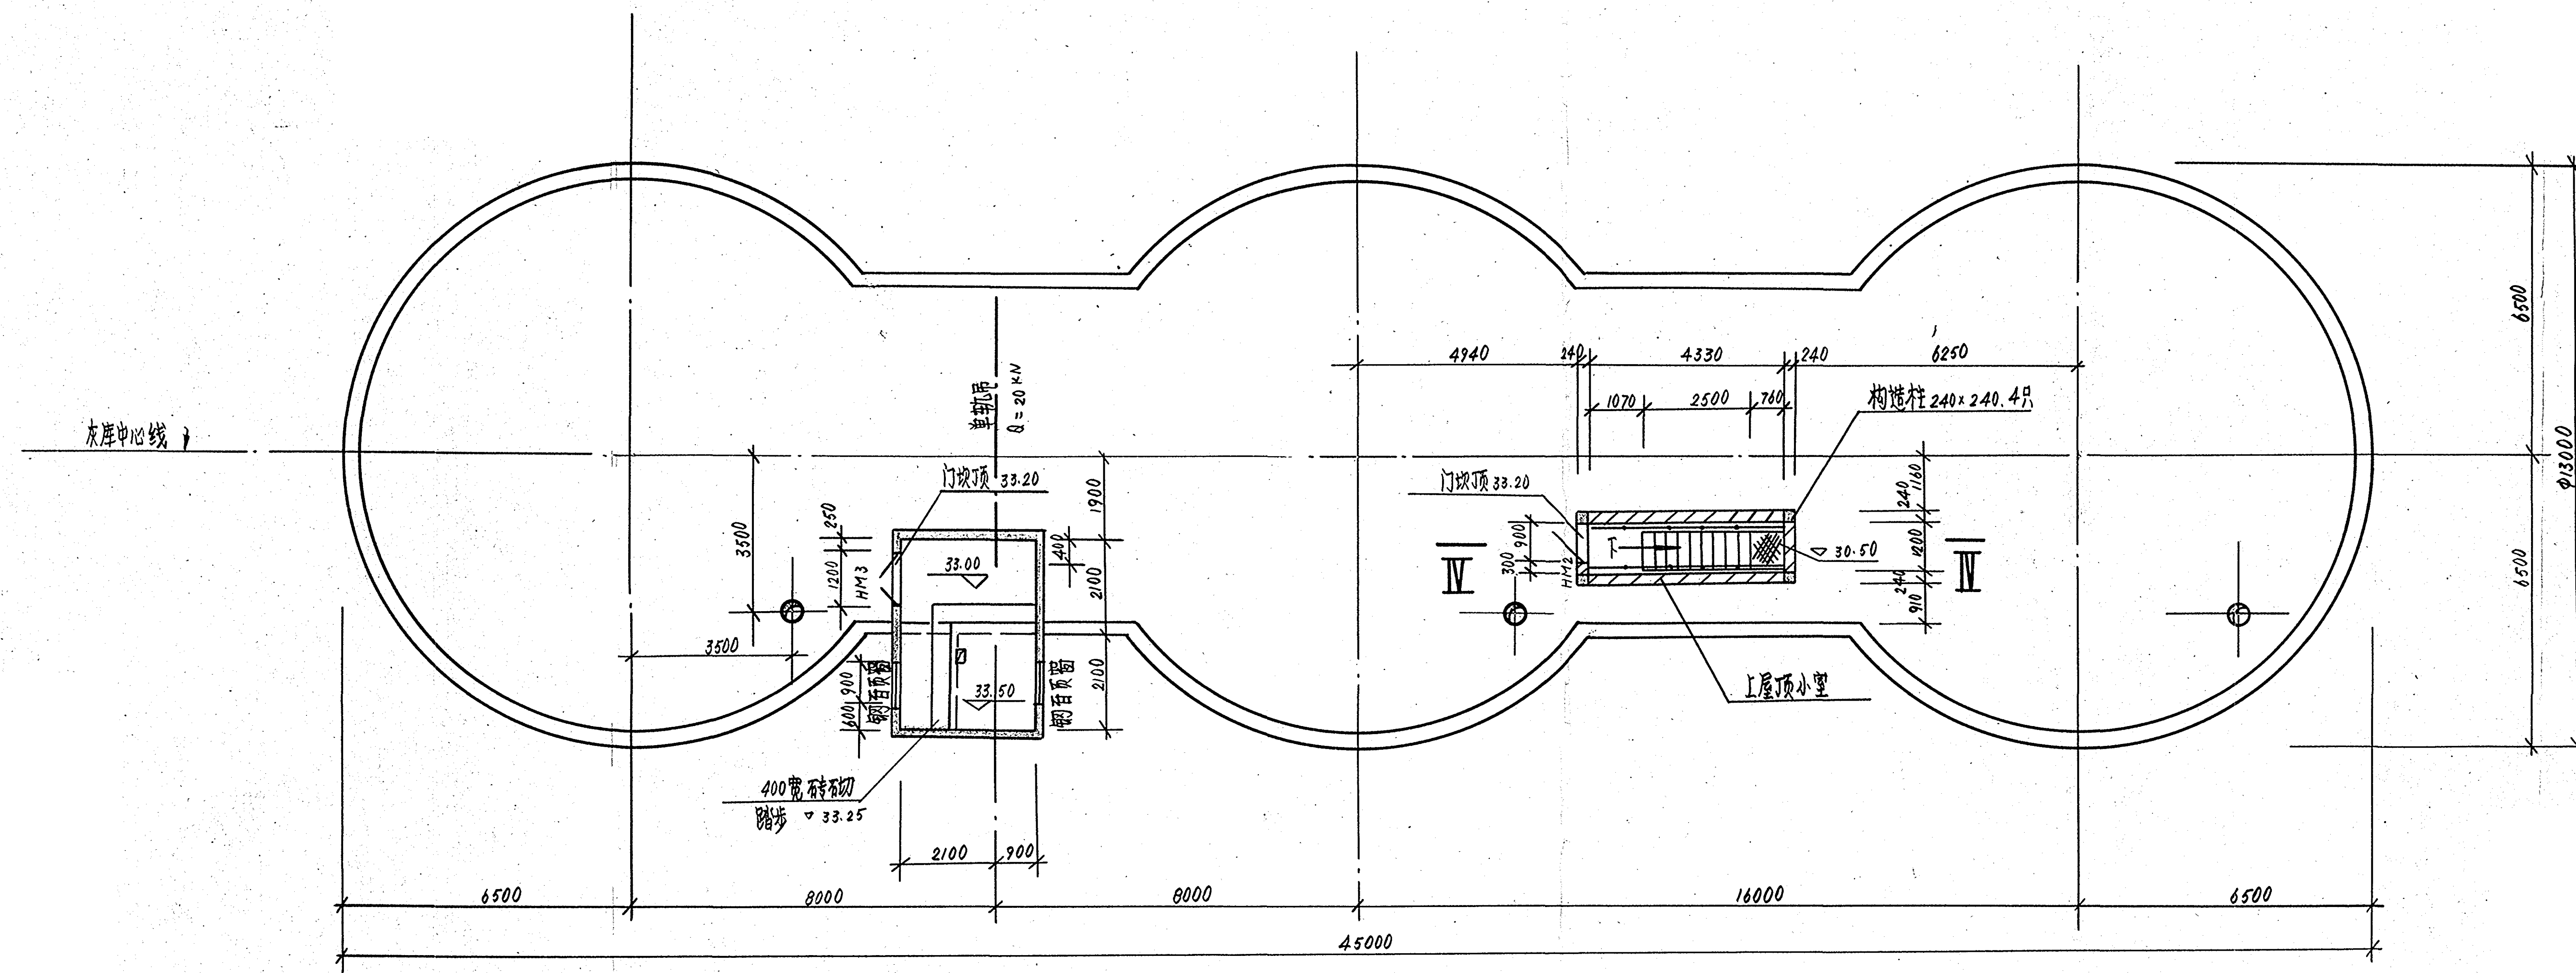

33.00 米层平面图

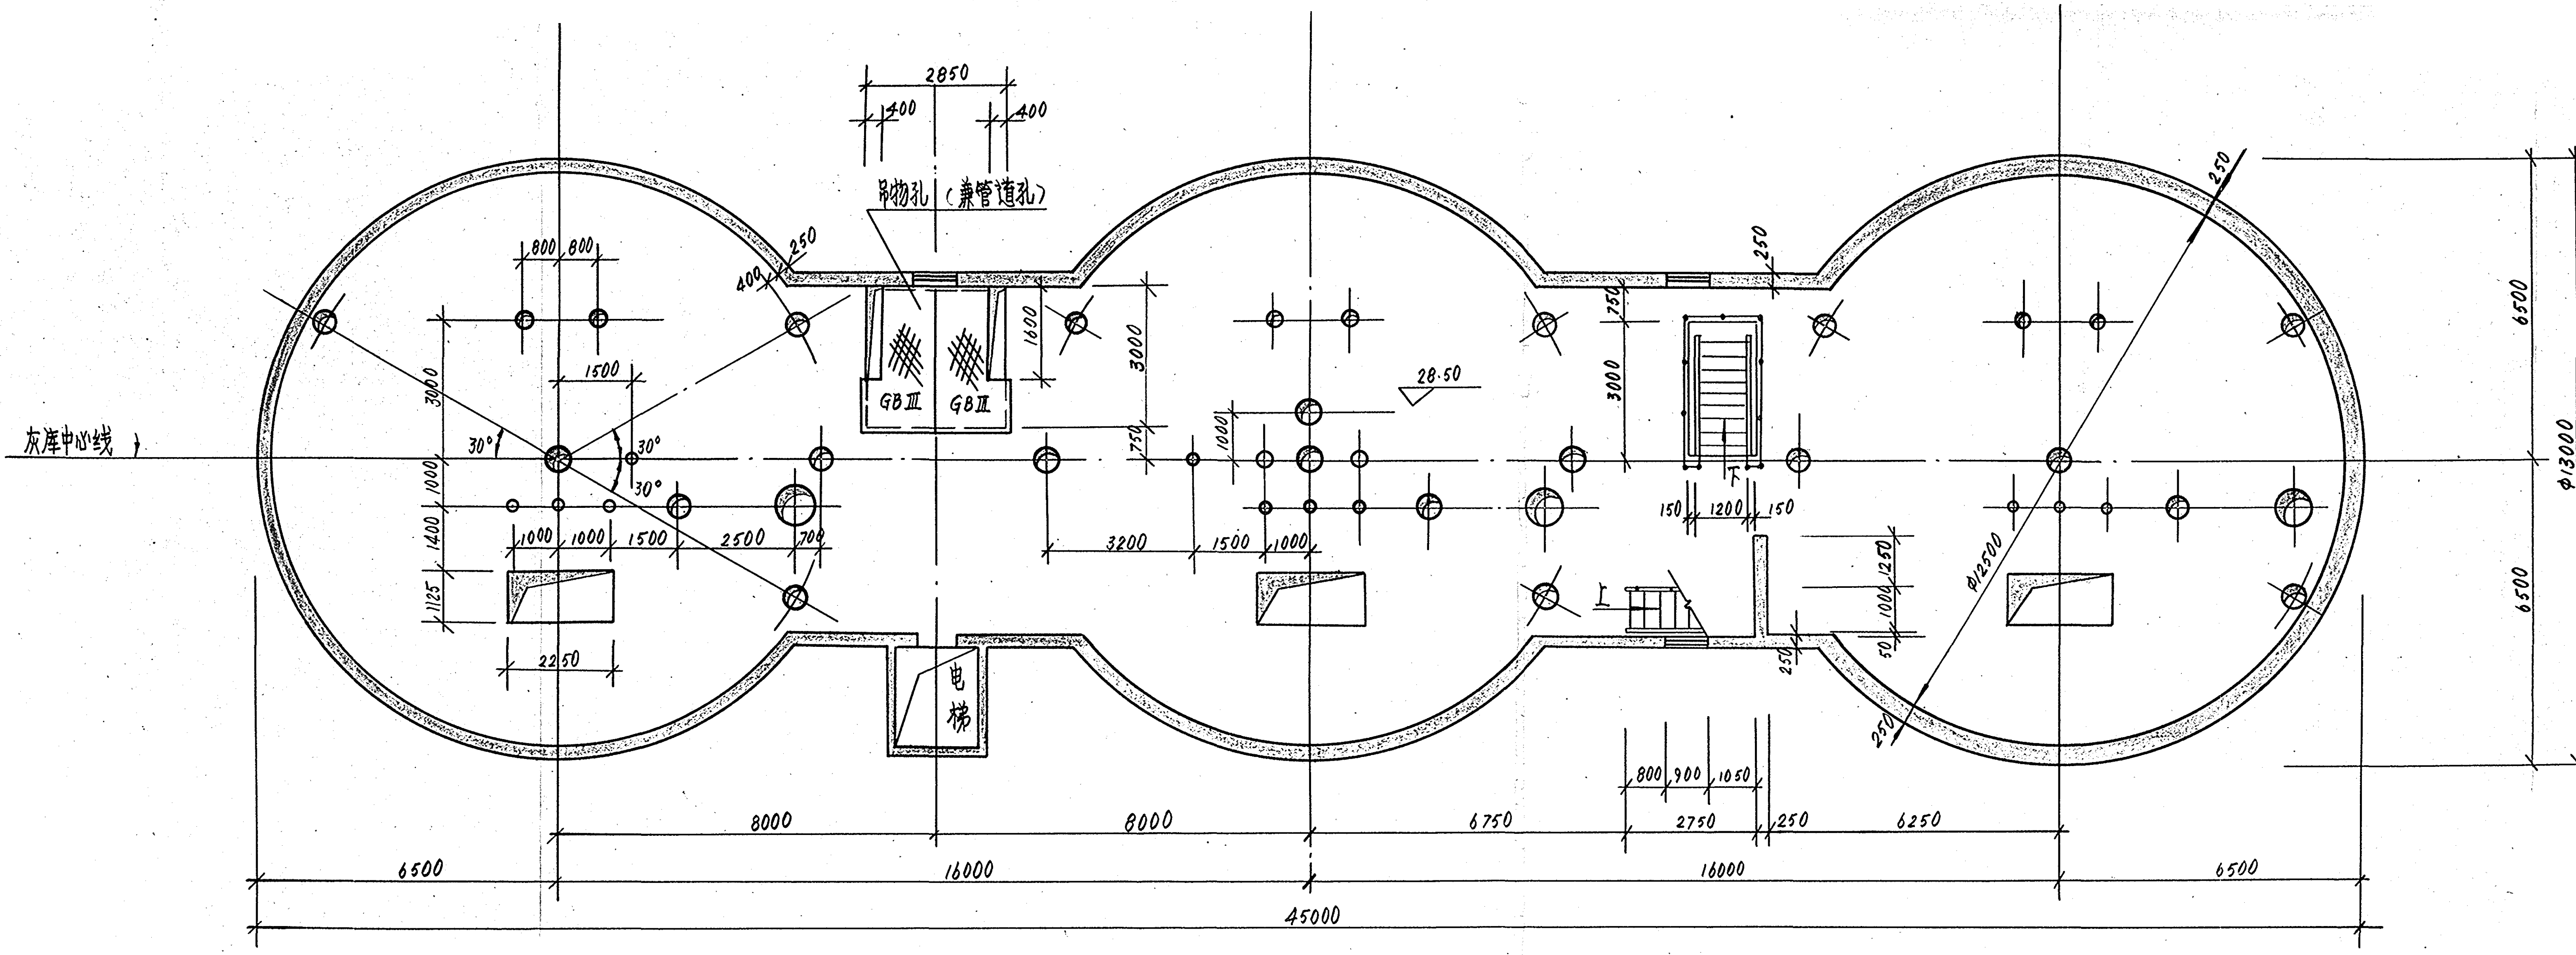

28.50 米层平面图

嘉兴发电厂科技档案
0100-883-08

工程竣工图			
上海三浦五公司			
技术负责人	李国斌	95.6.28	
审核人	郑坚	95.6.30	
编制人	李国斌	95.6.25	

附注:

1. I屋顶小屋墙体用MU7.5机制砖, M5混合砂浆砌筑。内墙面粉15厚1:1.4石灰、水泥砂浆, 2厚纸中灰、大白浆二度。外墙面粉15厚1:1.4石灰、水泥砂浆, 5厚1:2水泥砂浆, 外墙面涂料同灰库。
2. 电梯机房内外墙面用纯水泥浆抹平, 内墙面刷大白浆二度, 外墙面涂料同灰库。

电力工业部华东电力设计院

嘉兴发电厂一期			
总工程师		设计	阶段
设计总工程师		工程	
主任(专业)工程师	郭龙	施	
科(组)长	周治	图	
主要设计人	李国斌		
校核	李国斌		
设计制图	李国斌		
描图	李国斌		

陈灰 房已只
专业 会签人

28.50-33.00米层平面图